



京台高速公路泰安至枣庄（鲁苏界）段改扩建工程
周营镇官杨庄村村取土场复垦项目竣工影像图

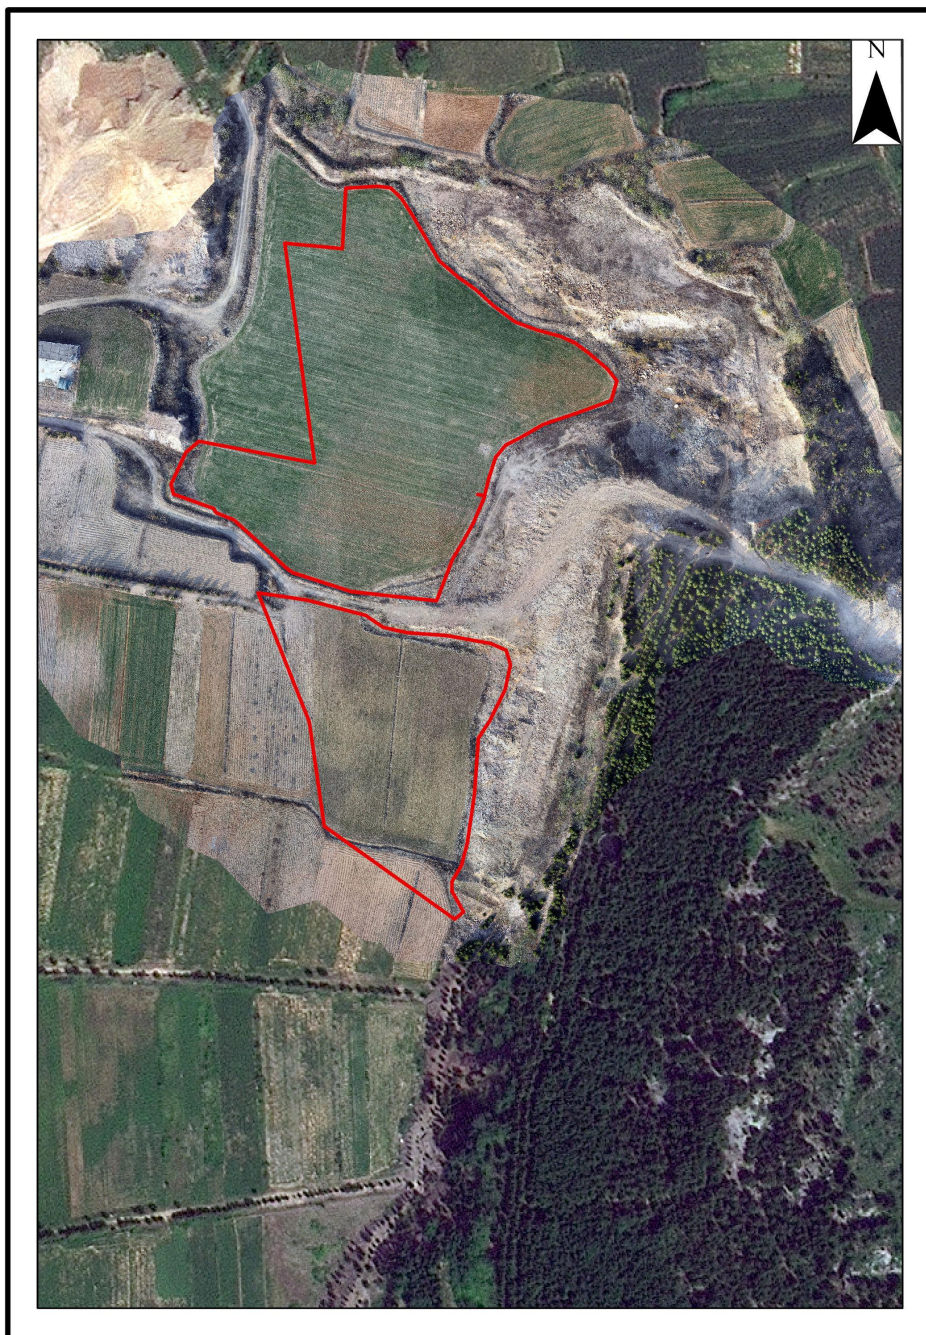

比例：1：2,000

京台高速公路泰安至枣庄（鲁苏界）段改扩建工程
周营镇官杨庄村村取土场复垦项目竣工图

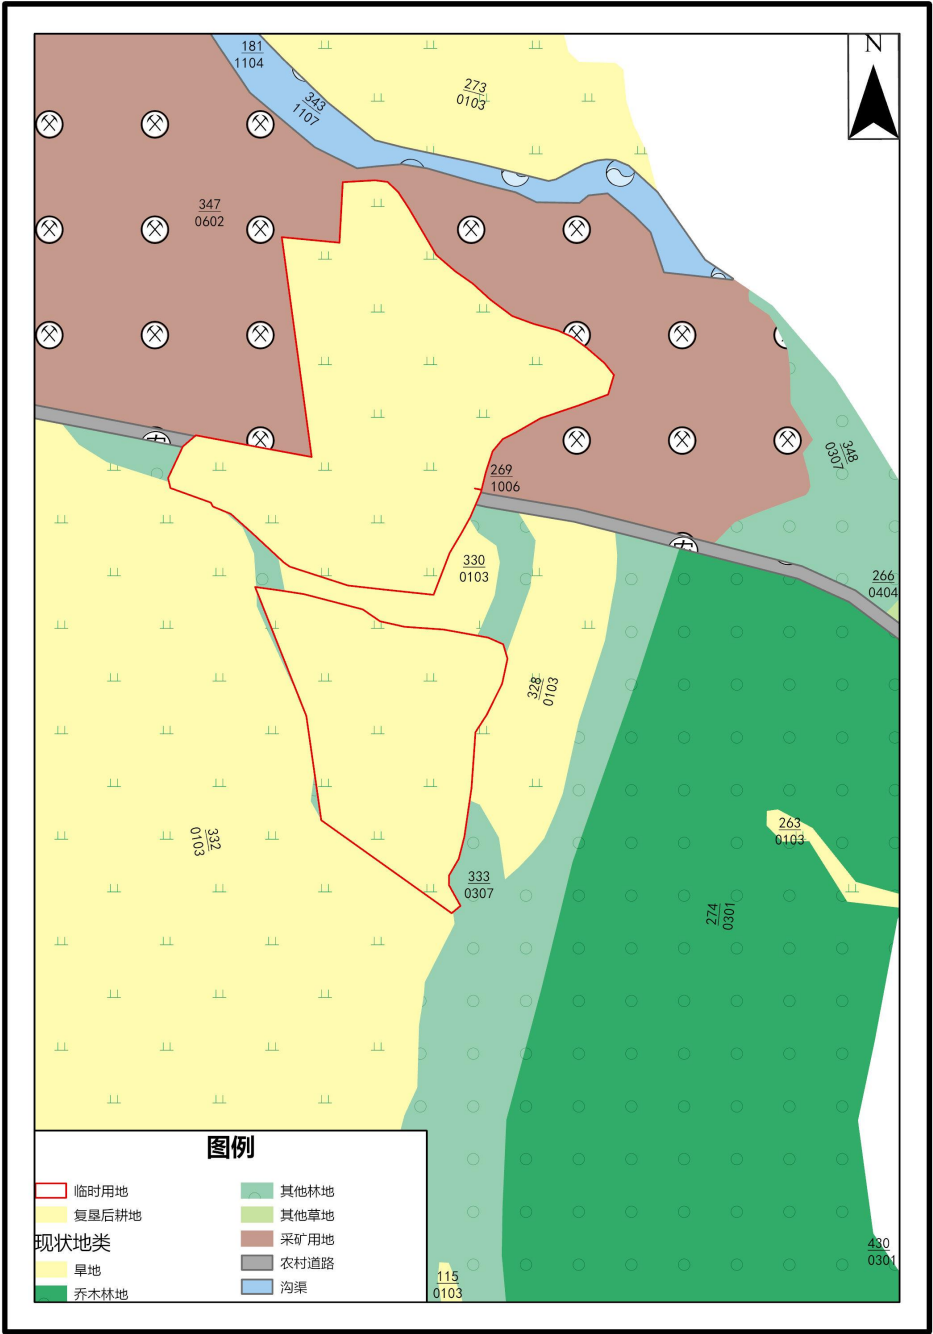

比例：1：2,000